



Corpo di Polizia Locale Terre di Frontiera

SERVIZIO ASSOCIATO DI POLIZIA LOCALE

Uffici Comando: Via Vittorio Veneto 9, Uggiate con Ronago (CO) Tel. 031.803145
PEO: polizialocale@terredifrontiera.co.it PEC: pl.terredifrontiera@pec.regione.lombardia.it

Ordinanza n. 90/2025

01 agosto 2025

Il Funzionario

Visto il decreto di nomina a Responsabile dell' Area di Polizia Locale;

Vista la documentazione trasmessa dal committente (Comune di Uggiate con Ronago) e redatta dalla Uniproject srl. con sede in Olgiate Comasco (CO), inerente i lavori di risanamento superficiale e nuova calibratura delle Vie Monsignor Tam e IV Novembre ;

Visto il nuovo Codice della Strada, emanato con D.Lgs 285 del 30.04.1992;

Visto il Regolamento di esecuzione e di attuazione del nuovo Codice della Strada, emanato con D.P.R. 16 dicembre 1992, n° 495;

Ritenuto, a tutela del patrimonio stradale, per motivi di sicurezza pubblica e di pubblico interesse nonché per esigenze di carattere tecnico, di dover dare corso al provvedimento proposto;

Visto il D.Lgs 267/2000;

Ravvisata la propria competenza in merito all'adozione del presente provvedimento;

ORDINA

l'istituzione e la contestuale apposizione/realizzazione della segnaletica stradale verticale/orizzontale nelle seguenti vie:

VIA MONSIGNOR GIOVANNI TAM

come indicato in planimetria 1.3 (progetto area NORD) e planimetria 1.4 (progetto area SUD) che costituiscono parte integrante della presente ordinanza;

VIA IV NOVEMBRE

come indicato in planimetria 2.4 (progetto area OVEST), planimetria 2.5 (progetto area CENTRALE) e planimetria 2.6 (progetto area EST) che costituiscono parte integrante della presente ordinanza;

nel COMUNE DI UGGIATE CON RONAGO (CO).

Il Responsabile dell'Area Affari Generali è incaricato di dare adeguata pubblicità al provvedimento mediante la sua pubblicazione all'albo pretorio comunale, nonché nei consueti modi di diffusione.

Il personale della Polizia Locale e gli altri Agenti della Forza Pubblica, sono incaricati della vigilanza per l'esatta osservanza della presente Ordinanza.

Per le trasgressioni trovano applicazione le sanzioni previste dal Codice della Strada e dal relativo Regolamento.

A norma dell'art. 3 comma 4 della legge 241/1990 si avverte che, avverso la presente Ordinanza, in applicazione della legge 1034/1971, chiunque vi abbia interesse potrà ricorrere:

- per incompetenza,
- per eccesso di potere
- per violazione di legge,

entro 60 giorni dalla pubblicazione, al T.A.R. competente.

In relazione al disposto dell'art. 37 comma 3 del D.Lgs 285/1992, sempre nel termine di 60 giorni, può essere proposto ricorso, da chi ne abbia interesse, contro l'apposizione della segnaletica, in relazione alla natura dei segnali apposti, al Ministero dei Lavori Pubblici, con la procedura di cui all'art. 74 del regolamento emanato con D.P.R. n. 495/1992.

A norma dell'art. 8 della stessa legge n. 241/1990, si rende noto che responsabile del procedimento è il Corpo di Polizia Locale "Terre di Frontiera" nella persona del Responsabile dell'Area.

La presente revoca e sostituisce le precedenti ordinanze emanate in relazione alla fattispecie.

IL COMANDANTE

Commissario Capo Angelo FAGIANI



LEGENDA - PROGETTO

- NUOVO STRATO DI USURA IN CONGLOMERATO BITUMINOSO
- PITTURAZIONE CON VERNICE A BASE DI RESINA ACRILICA ANTISID
- NUOVE CONDOTTINE IN GRANITO
- SEGNALETICA VERTICALE ESISTENTE
- NUOVA SEGNALETICA VERTICALE



COMUNE DI UGGIATE CON RONAGO LAVORI DI RISANAMENTO SUPERFICIALE E NUOVA CALIBRATURA DELLE VIE MONSIGNORE TAM E IV NOVEMBRE

AS-BUILT

Disegnata da: **Scale:** 1:50, 1:200
Comune di Uggiate con Ronago
Piazza della Pieve, 1
Data: **Giugno 2025**

PLANIMETRIA GENERALE
VIA MONSIGNORE GIOVANNI TAM
PROGETTO AREA NORD

Il committente:
COMUNE DI UGGIATE
CON RONAGO
Piazza della Pieve, 1
Uggiate con Ronago (CO)



Il progettista:
FULVIO MACOR
Piazzale Inverigo
Ortore degli Ingegneri di Como n.16/18

Il cliente:
FULVIO MACOR
Piazzale Inverigo
Ortore degli Ingegneri di Como n.16/18

uniproject
studio di progettazione civile e ambientale


1.3

LEGENDA - PROGETTO

-  NUOVO STRATO DI USURA IN CONGLOMERATO BITUMINOSO
-  RITRAZIONE CON VERNICE A BASE DI RESINA ACRILICA ANTISNO
-  NUOVE CORDOLATURE IN GRANITO
-  SEGNALETICA VERTICALE ESISTENTE
-  NUOVA SEGNALETICA VERTICALE
-  CAUTION IN GRISA SFERODALE ESISTENTE
-  NUOVA CAUTION IN GRISA SFERODALE
-  CHIASSINO IN GRISA SFERODALE ESISTENTE
-  GRIGLIA CANALE ESISTENTE
-  DELIMITATORE SPECIALE DI ORTACOLO ESISTENTE



COMUNE DI UGGIATE CON RONAGO
LAVORI DI RISANAMENTO SUPERFICIALE E NUOVA
CALIBRATURA DELLE VIE MONSIGNORE TAM
E IV NOVEMBRE

AS-BUILT

COMUNE DI UGGIATE CON RONAGO
 Piazza della Pieve, 1

PLANIMETRIA GENERALE
VIA MONSIGNORE GIOVANNI TAM
PROGETTO AREA SUD

COMUNE DI UGGIATE CON RONAGO
 Uggiate con Ronago (CO)

FULVIO MACOR
 Ingegnere Senior
 Ordine degli Ingegneri di Como n. 6918

FULVIO MACOR
 Ordine degli Ingegneri di Como n. 6918

uniproject
 società d'ingegneria civile e ambientale

1.4

1.4

Planimetria Via Monsignore Giovanni Tam - progetto area sud
 Scala 1:200



COMUNE DI UGGIATE CON RONAGO
LAVORI DI RISANAMENTO SUPERFICIALE E NUOVA
CALIBRATURA DELLE VIE MONSIGNORE TAM
E IV NOVEMBRE

AS-BUILT

Scale

1:20
1:200

Scale

Giugno 2025

Scale

COMUNE DI UGGIATE CON RONAGO
Piazza della Pieve, 1
Uggiate con Ronago (CO)

Scale


2.4



FULVIO MACOR
Ingegnere Senior

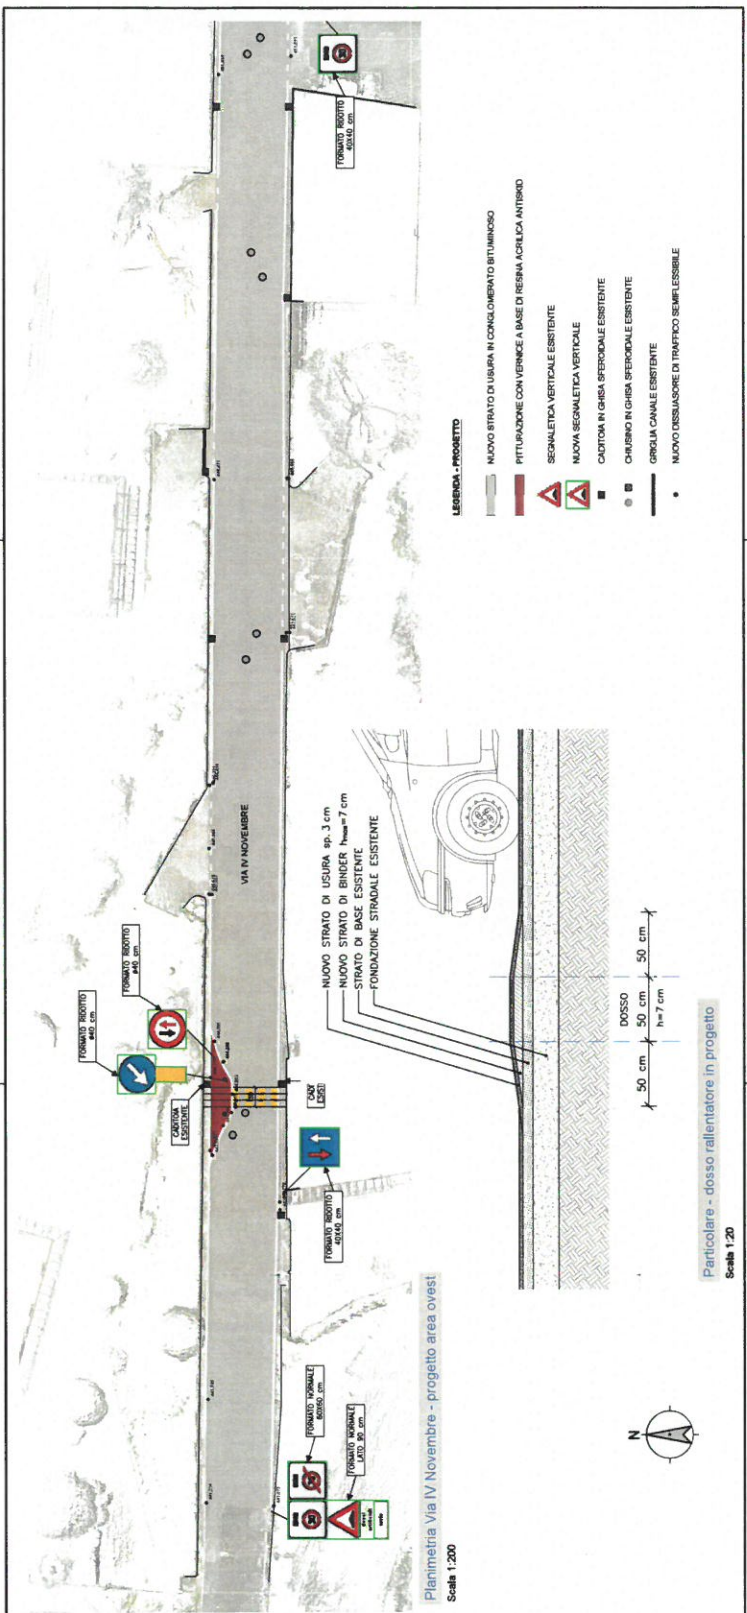



Localizzazione Scala
 COMUNE DI UGGIATE CON RONAGO
 Piazza della Pieve, 1
 1:50
 1:200

PLANIMETRIA GENERALE
VIA IV NOVEMBRE
PROGETTO AREA CENTRALE



25

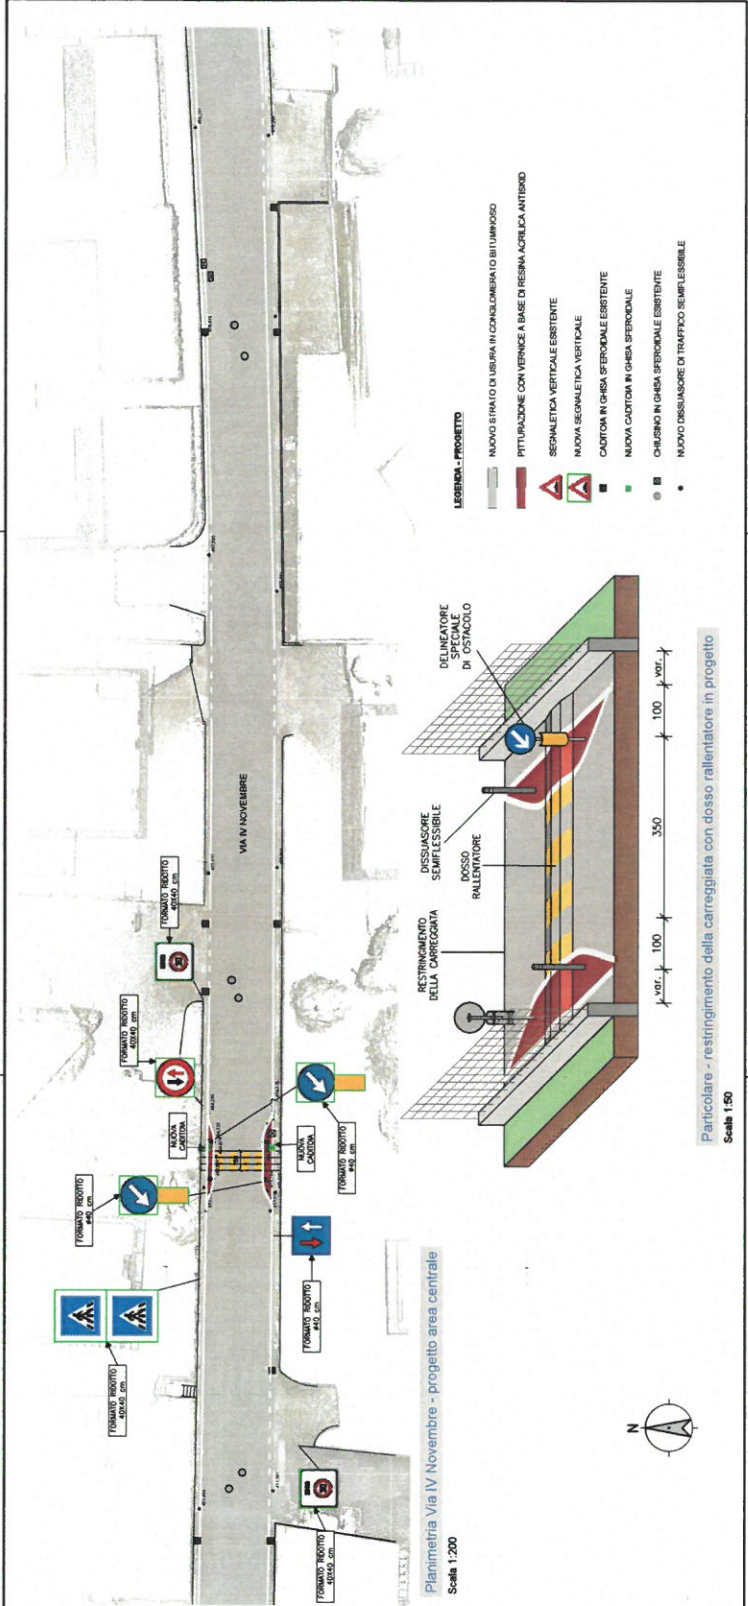



Localit ne
 COMUNE DI UGGIATE CON RONAGO
 Piazza della Pieve, 1
 Scala 1:200

PLANIMETRIA GENERALE
VIA IV NOVEMBRE
PROGETTO AREA EST

FULVIO MACOR




2.6

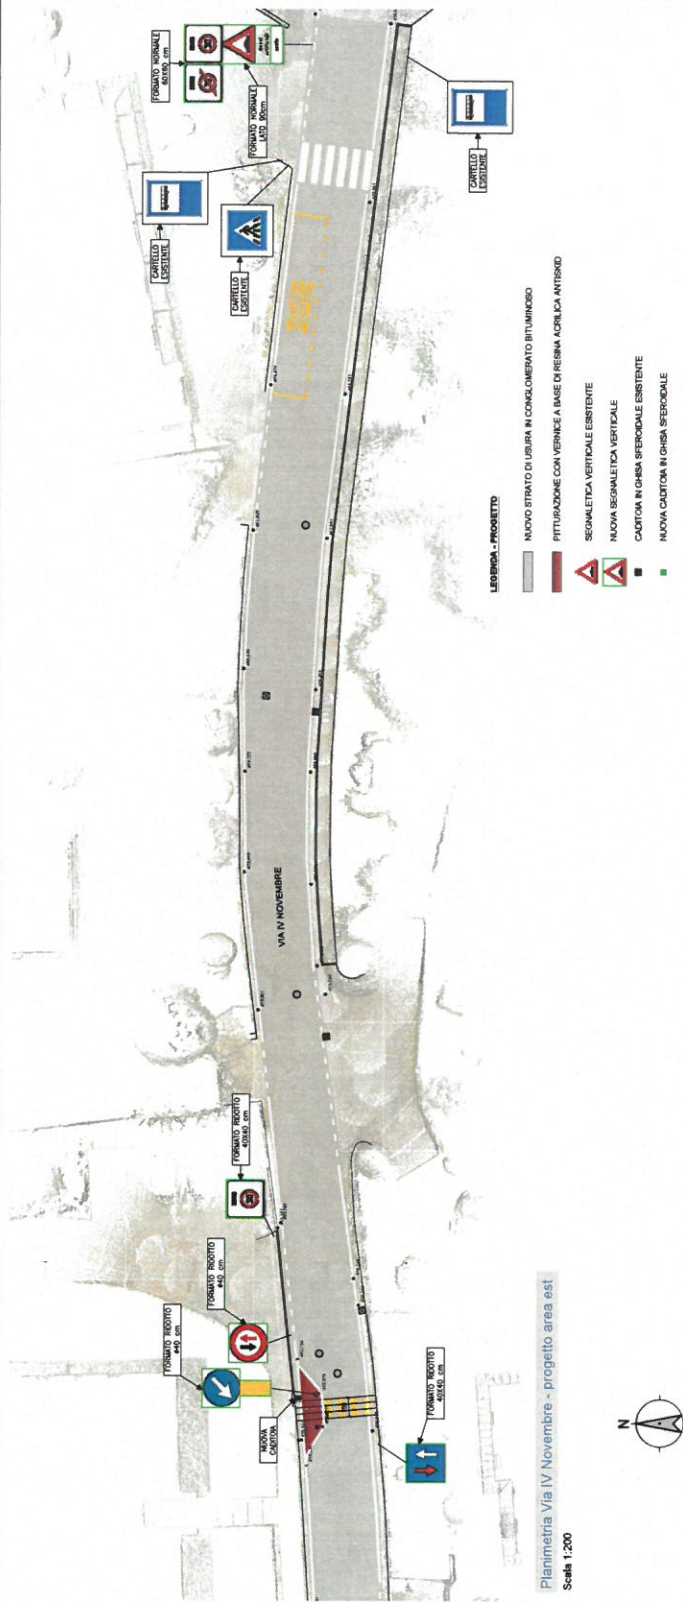

Planimetria Via IV Novembre - progetto area est

Scale 1:200